


SPIDO



0.00 vloerpeis
30 hoogtepais

PLAN - SNEDE AANZICHT

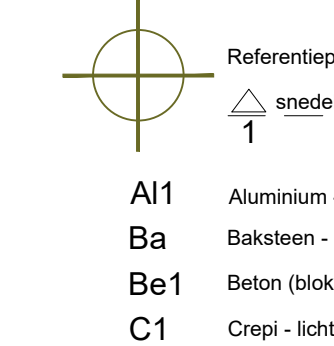

NOTA'S

[illegible]

SPIDO	17156
Oost-Vlaanderen	4/11
Montseenderslaan	
9140 Temse	

UITVOERINGSDOSSIER

GRONDPLAN +2 1/50

2020-03-10 - Start
2020-01-04 - Revisie 1 - regemenator afvoer daktermissen
2021-01-14 - Revisie 2 - slaten kolom (10x10) = R2.07
2021-02-08 - Revisie 3 - aanpassen riolering in spelwv voorpavil
2021-03-24 - Revisie 4 - aanpassen rookruim R2.22
2021-04-01 - Revisie 5 - aanpassen dakranden
2021-06-11 - Revisie 6 - supplemenen naar R2.31
2021-08-05 - Revisie 7 - aanpassen keukeruim R2.15 + R2.16 (in app. 2.5)
2022-05-17 - Act Ruil

BOUWHEER Nieuw Temse NV ---- Laageind 91, 2940 Stabroek TEL 03/ 710.55.00	
--	--

mertens - architecten
geelvinckstraat 8 2940 stabroek T: 03/568.72.53 - F: 03/568.98.08